Coupe au couple 72 (vue de l'AR)

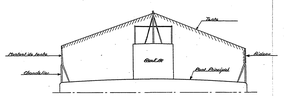

Coupe au couple 31 (vue de l'AR)

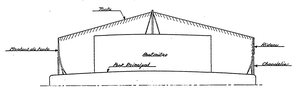

VUE LONGITUDINALE

Coupe au couple 81 (vue de l'AV)

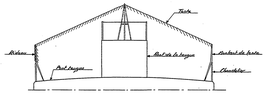

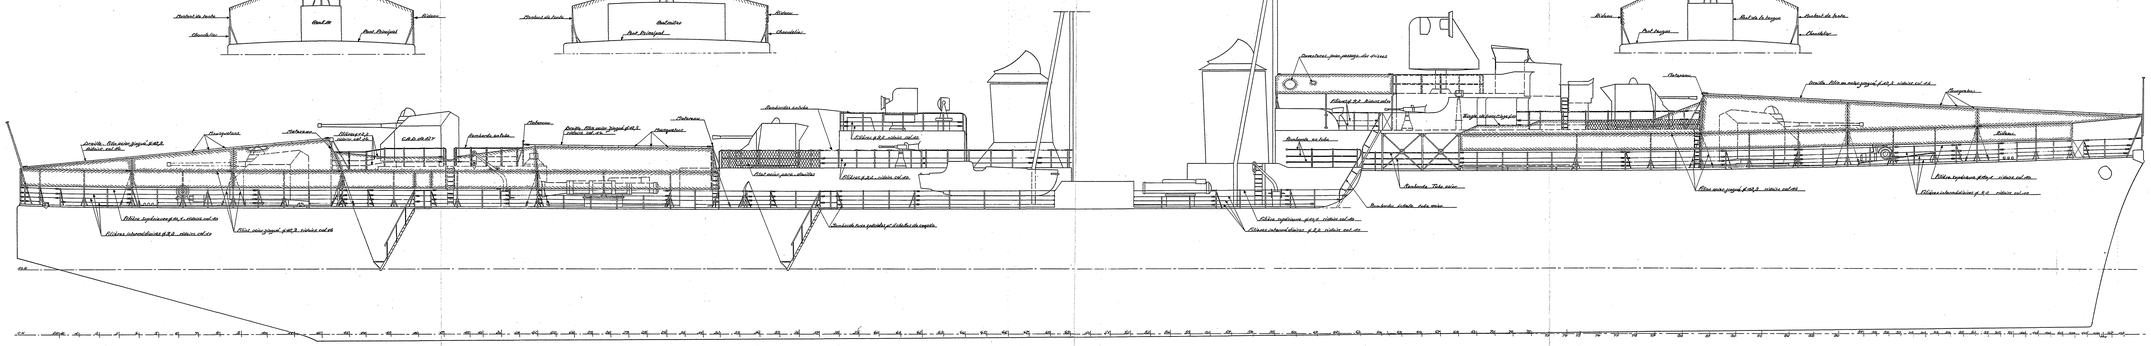

VUE PAR DESSUS

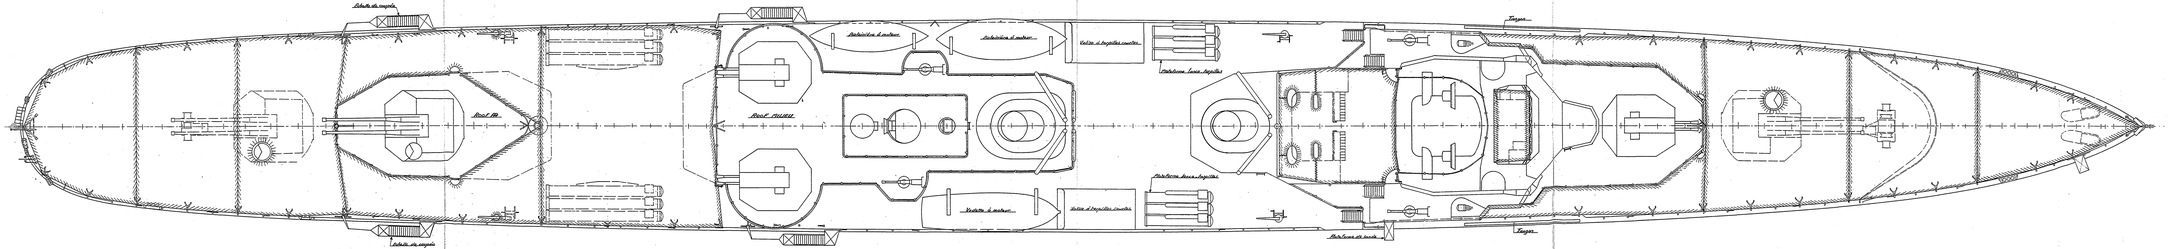

Escorteurs d'escadre
TYPE SURCOUF PL 41

Construits à LORIENT
sur les plans du Service Technique des Constructions et Armes Navales

2ème Tranche

INSTALLATION DES TENTES, MONTANTS DE TENTES ET GARDE-CORPS

Conforme à l'exécution
(a la date de 4.1.57)

Echelle 15/1000

L'Ingénieur en Chef
du Génie Maritime PICARD
Chef de la Section des Const.ns Neuves

L'Ingénieur Général CASTELLAN
Directeur des Constructions et Armes Navales